


KOŁEM CZERWONYM OZNACZONO  
ELEMENTY NOWE A TAKŻE PRZEZNACZONE  
DO WYMIANY

**DOKUMENTACJA  
POWYKONAWCZA**

**KIEROWNIK BUDOWY**  
Miroslaw Tomczyk  
uprawnienia bud. ST 834/88  
prawne kwalifikacje do nadzoru  
elementow obiektow zabytkowych

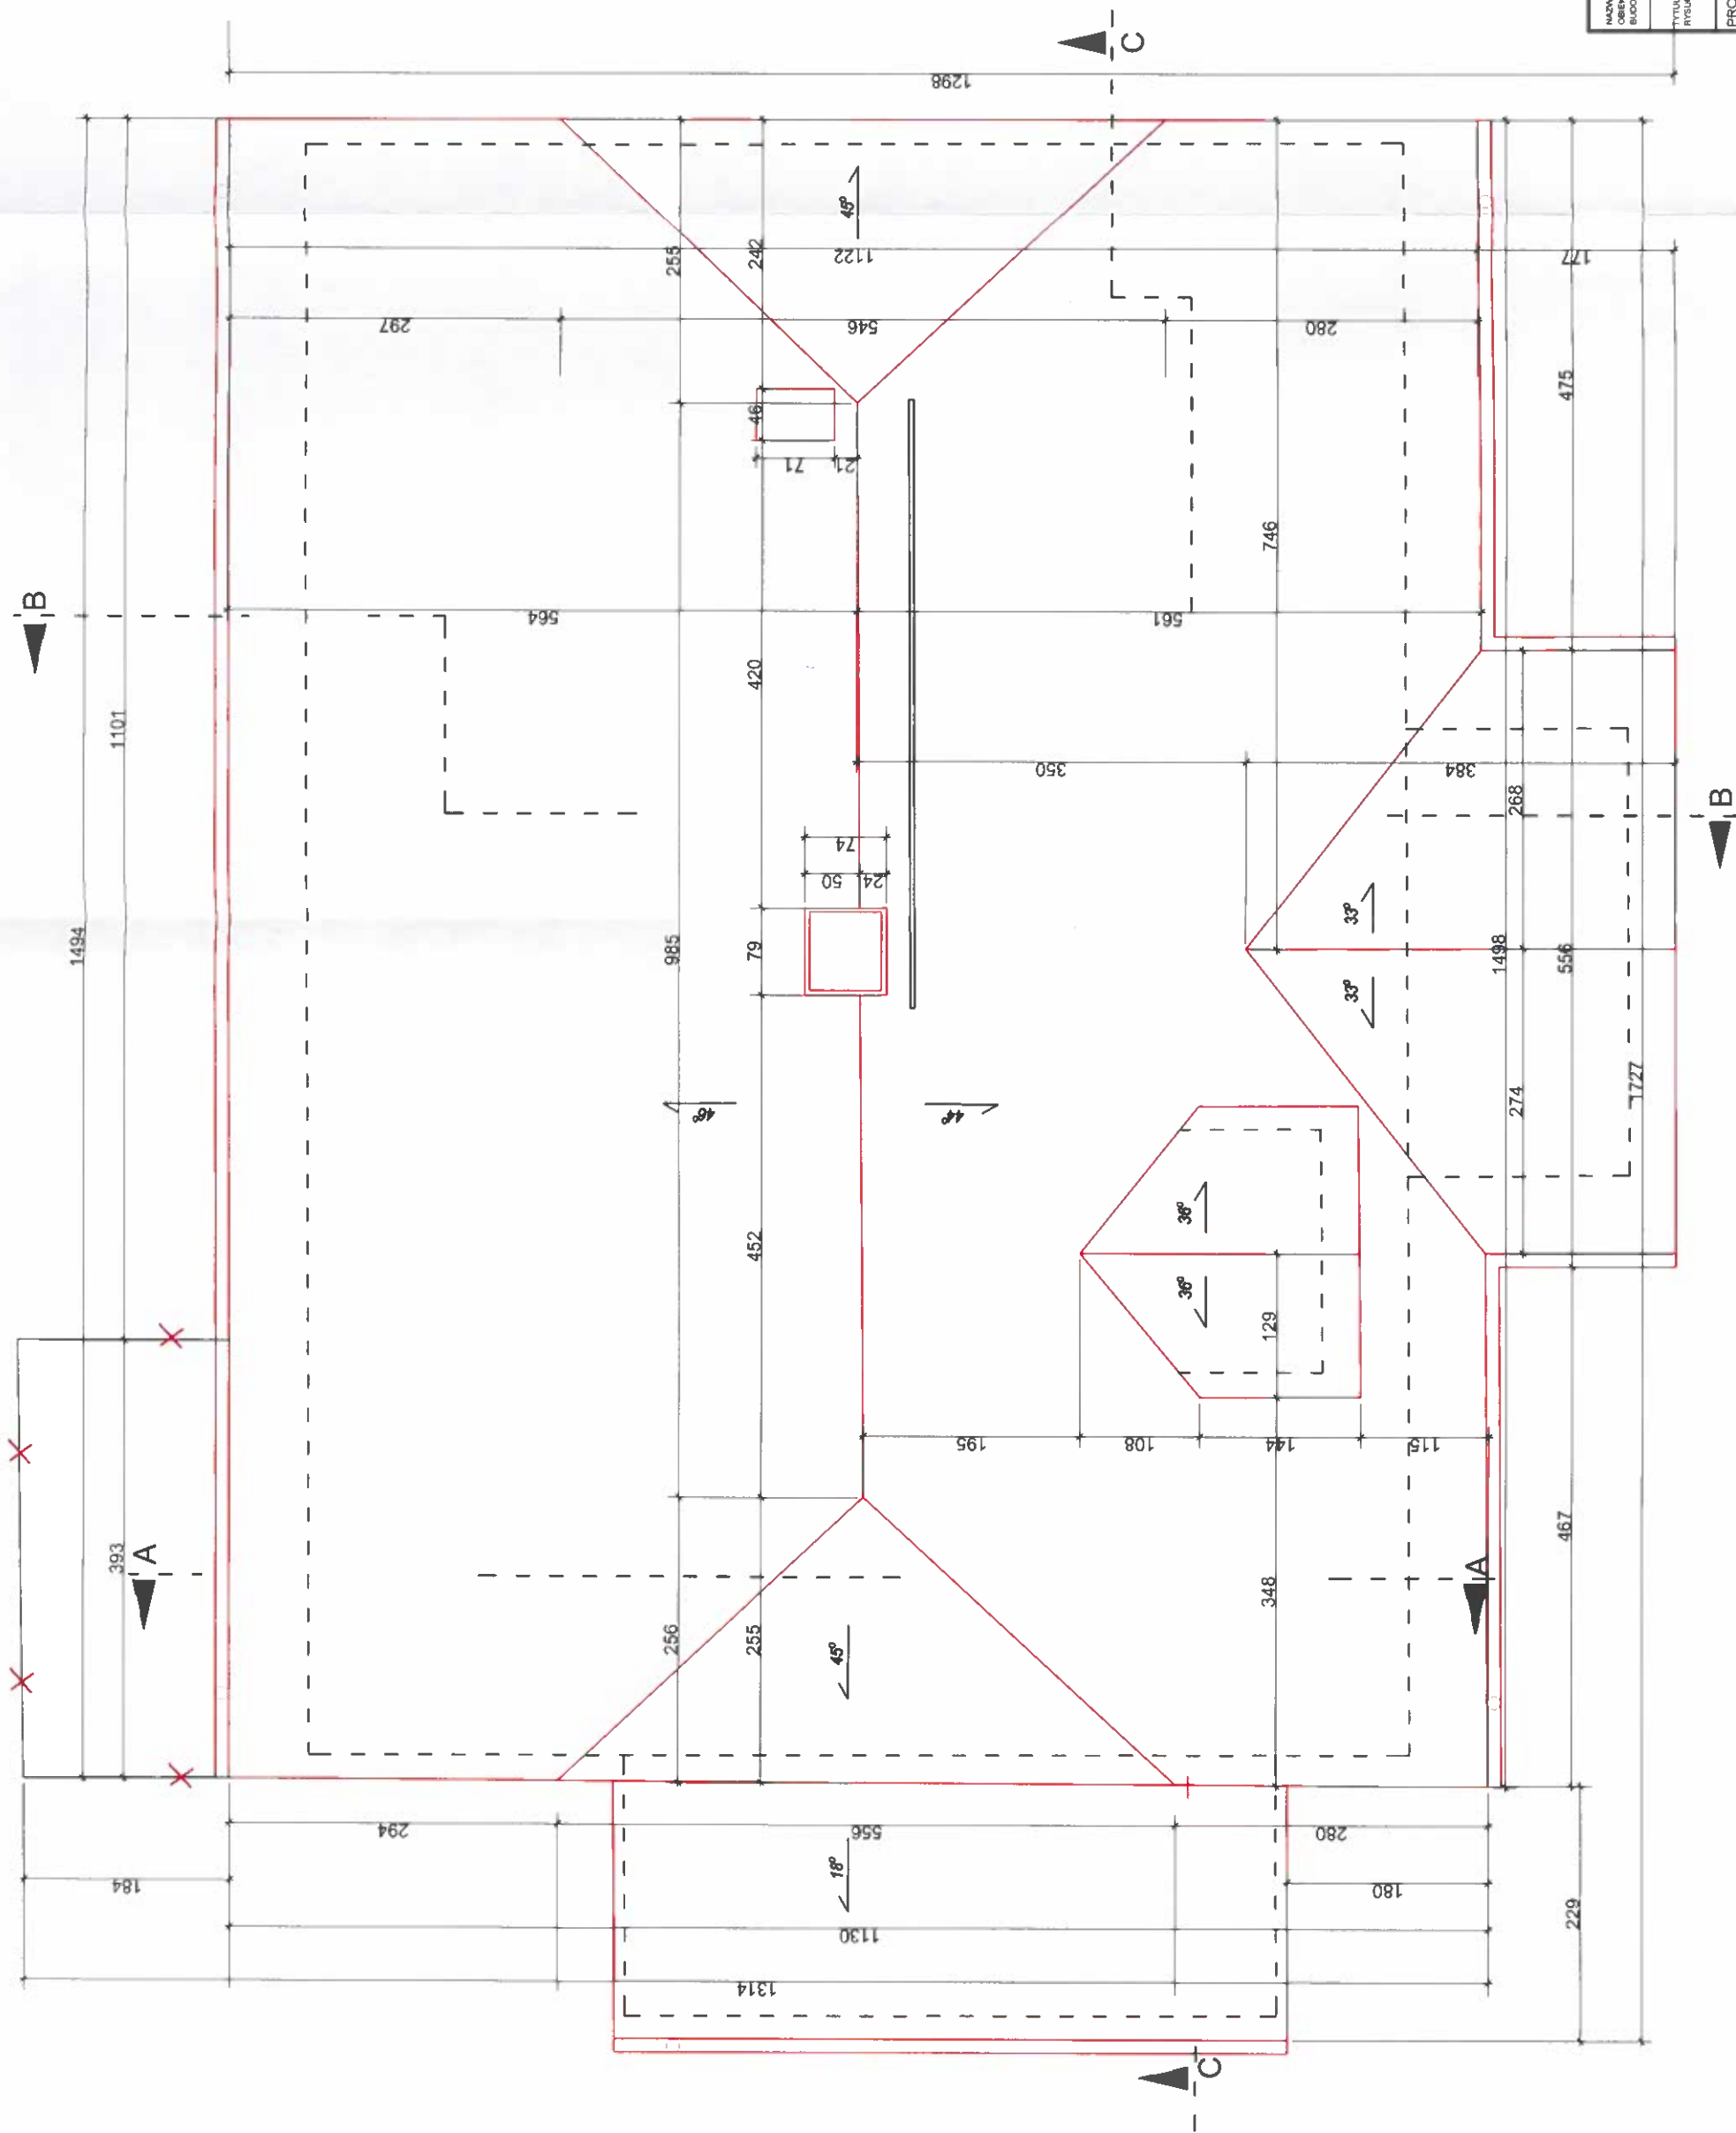

|                                       |   |               |
|---------------------------------------|---|---------------|
| MAJĄCA ADRES<br>OBIEKTU<br>BUDOWANEGO | Zabytkowy budynek Leśniczówki<br>Warszawa, ul. Rydzowa 1                                                       | NR RYS<br>7   |
| Tytuł<br>rysunku                      | PROJEKT WYKONAWCZY<br>RZUT DACHU                                                                               | SKALA<br>1:60 |
| PROJEKTANTA:                          | 0 kwiecień<br>2021                                                                                             |               |
| ARCHITEKTURA                          | mgr inż. architekt Andrzej Grajnar, upr. proj. w specjalności<br>architektonicznej i konstrukcyjnej Nr BU/1990 |               |
| ARCHITEKTURA                          | mgr inż. arch. Małgorzata Karpowicz                                                                            |               |